


LAGEPLAN M 1:200

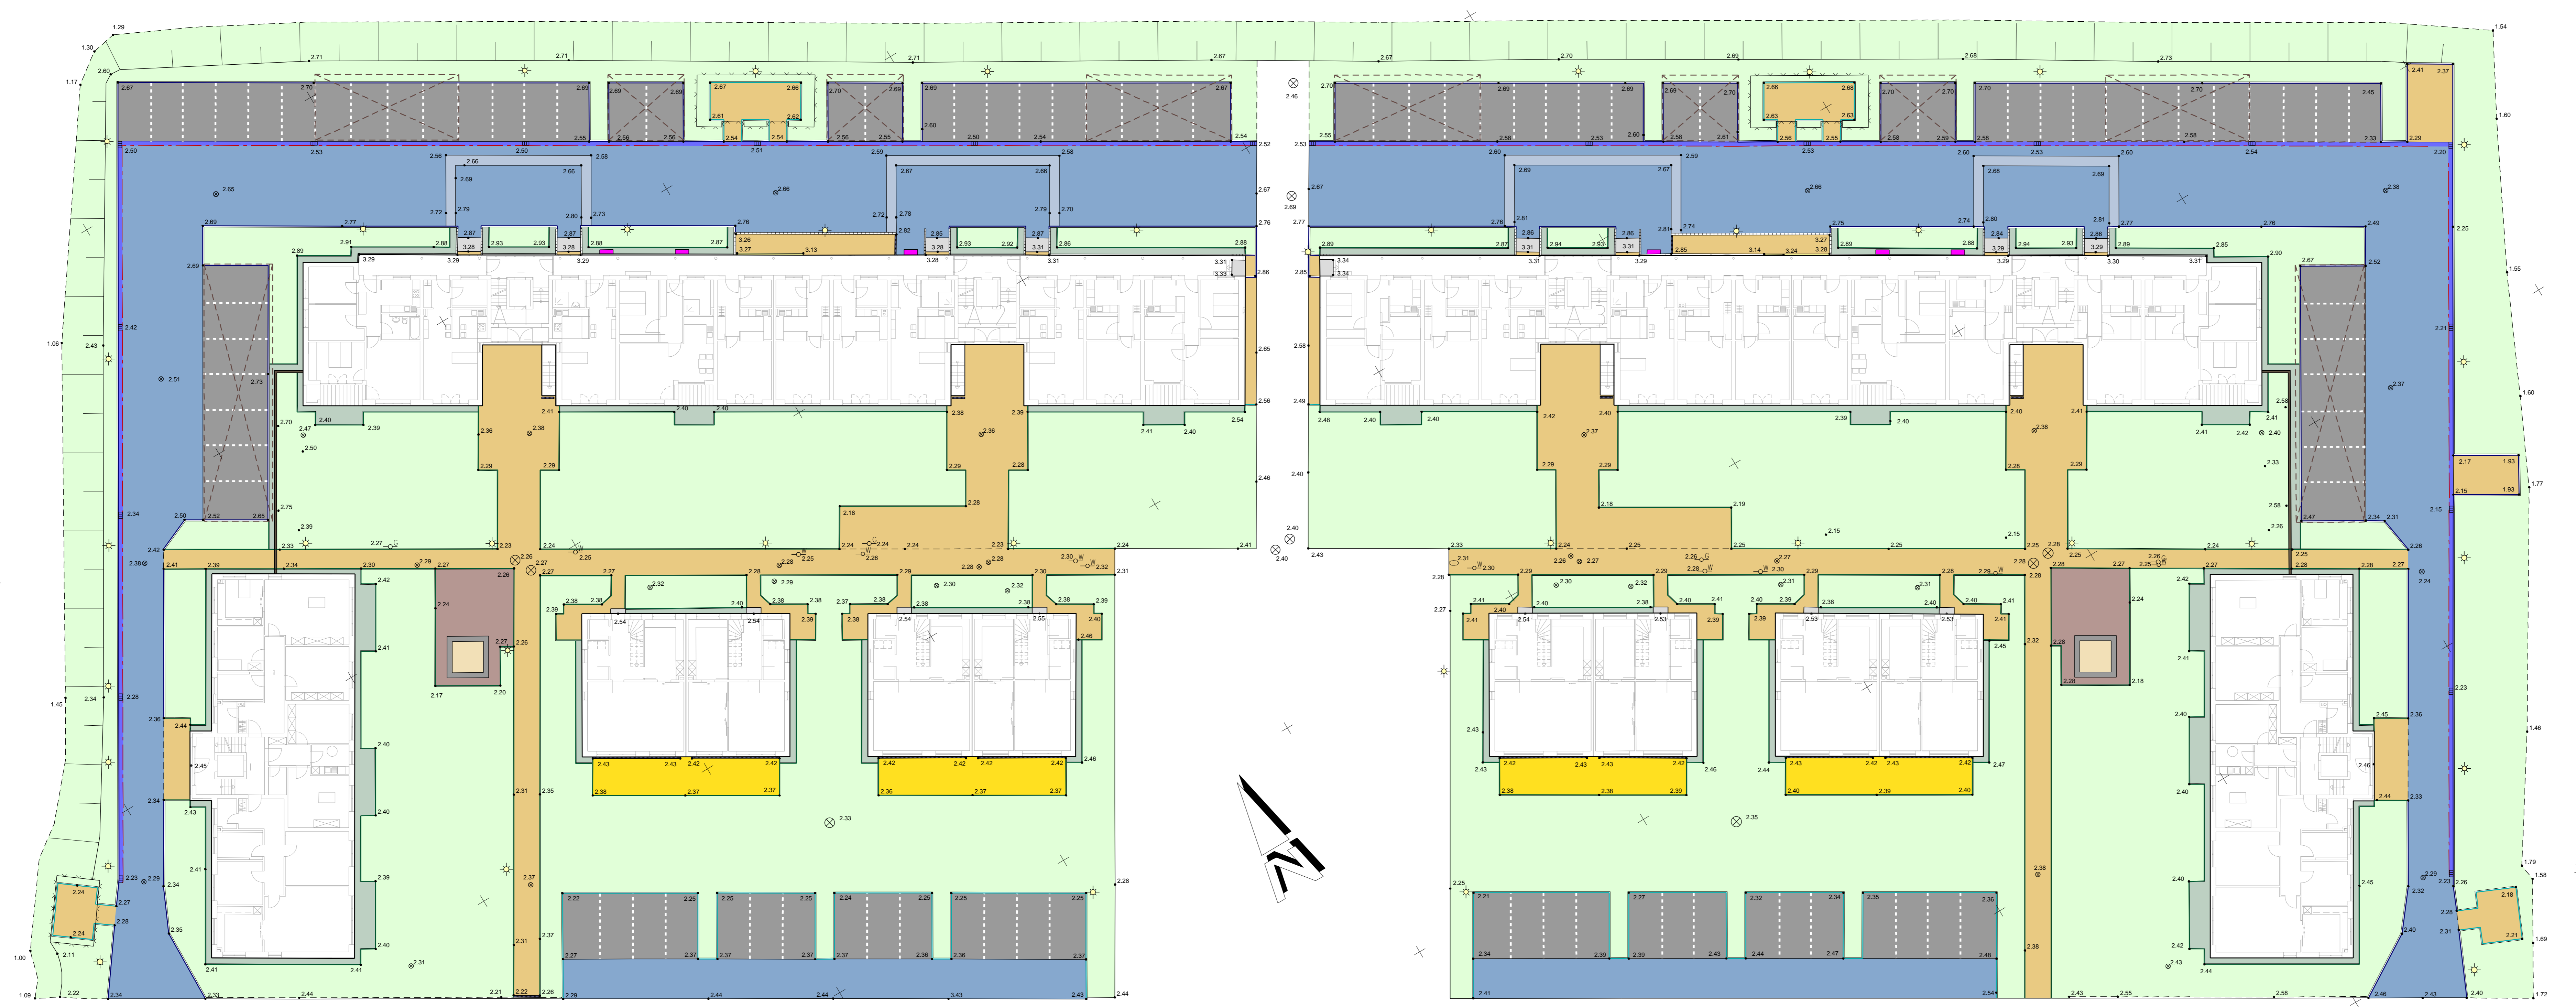

LEGENDE

- Fahrbahn, Vorfläche Stellplätze
- Anrampung im Fahrbahnbereich
- Gehweg, Müllplätze, Fahrradstellpl.
- Stellplätze mit Stellplatzmarkierung
- Terrassenflächen
- Rasen- u. Vegetationsflächen
- Traufstreifen Kies
- Wassergebundene Decke
- Sandkisten
- Treppenstufen
- Lichtschächte
- ACO-Rinne
- Pflasterrinne
- Lärmschutzwand
- Bestandshöhe
- Straßenablauf 50x30
- Lampe
- Schacht DN400
- Schacht DN1000
- Hydrant-unterirdisch
- Wasserschieber
- Gasschieber
- Tiefbord b=8cm
- Tiefbord b=10cm
- Rasenbord
- Zaun
- Carports
- Stützmauer

Datum	Name	Änderungshinweis

Ingenieurbüro MARIEN
Vermessung · Bauzeichnung · CAD

Ingenieurbüro Marien
 Tonndorfer Hauptstr. 172
 22045 Hamburg

Tel: [040] 244 25 616
 Fax: [040] 244 25 617
 e-mail: info@ibmarien.de

Projekt / KoSt : 09134_Holl	Blatt Nr. : 1	Maßstab : 1 : 200
---------------------------------------	-------------------------	-----------------------------

Projektbezeichnung :
**Holler Landhof, Bremen
 (Beispielzeichnung)**

Maßnahme : Außenanlagen	Leistungsbereich : Bestandsplan
-----------------------------------	---